


WYRYS z MAPY EWIDENCJI GRUNTÓW
m.Rzeszów Obr.207

Skala 1:500

ark.3048/14b3/

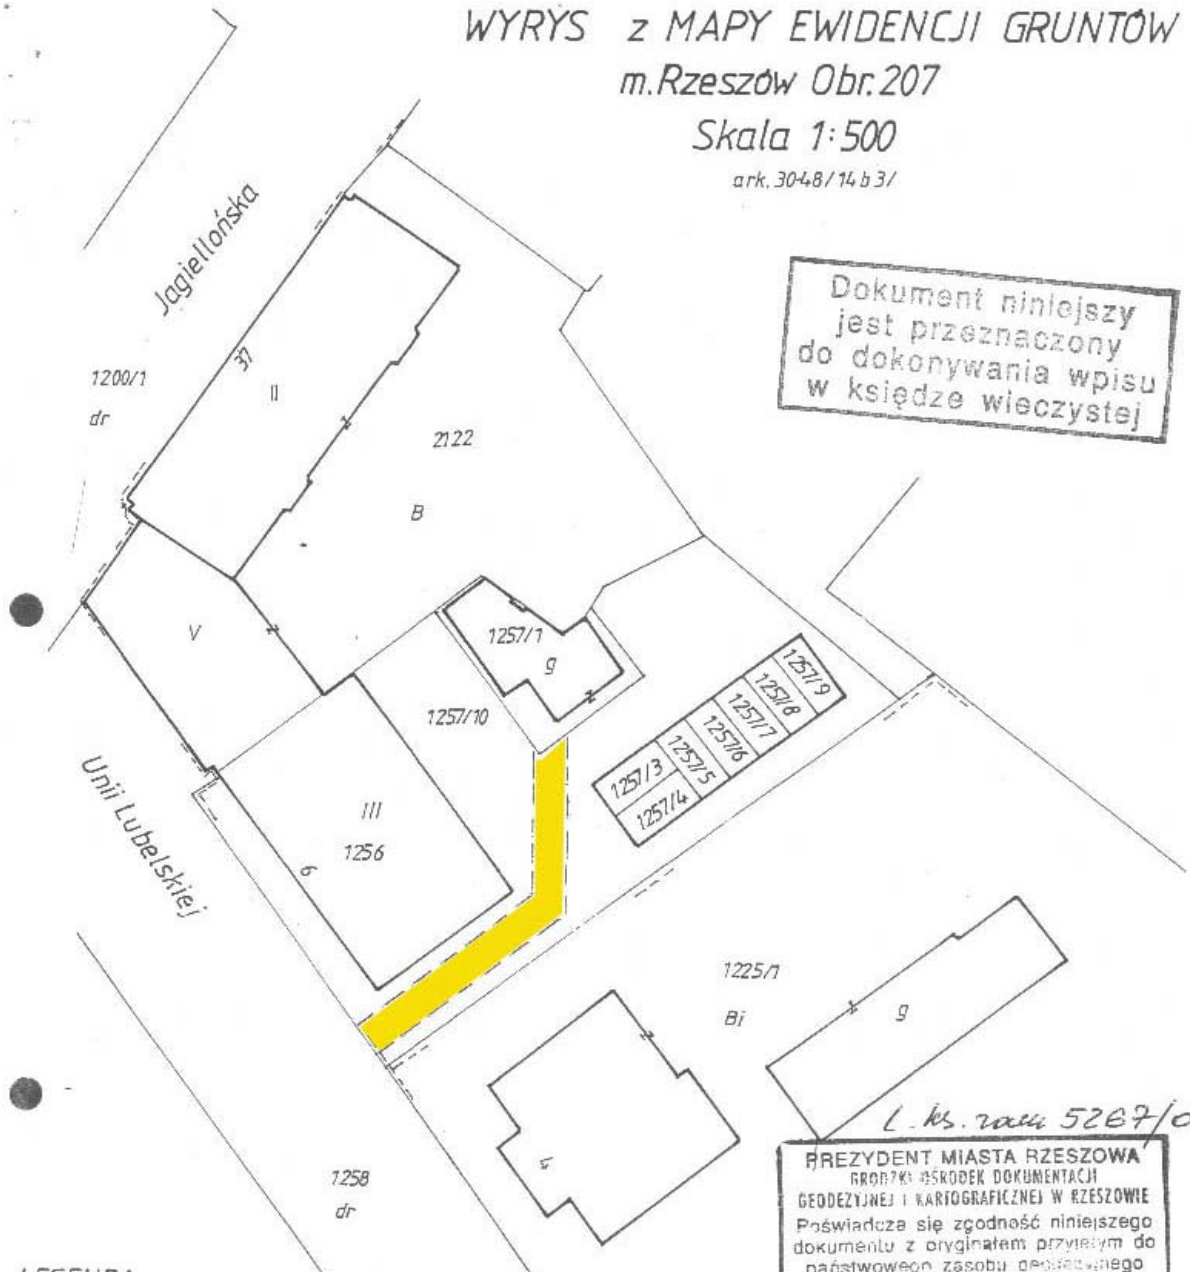

Dokument niniejszy
jest przeznaczony
do dokonywania wpisu
w księdze wieczystej

LEGENDA

- 1. Dz.1257/1 o pow.1a.22 m² obr.207 obj.KW 48197
- 2. Dz.1257/10 o pow.6a.84 m² obr.207 obj.l.wh 1139 gm.kat.Rzeszow

L.ks.rob.5267/03

PREZYDENT MIASTA RZESZOWA
PRONKI OŚRODEK DOKUMENTACJI
GEODEZYJNEJ I KARTOGRAFICZNEJ W RZESZOWIE
Pozwiera się zgodność niniejszego
dokumentu z oryginałem przyrądem do
państwowego zasobu geodezyjnego
i kartograficznego Głównego
Ośrodka Dokumentacji Geodezyjnej
i Kartograficznej w Rzeszowie
w dniu.....
Rzeszów, dnia 2003-12-05

Teresa Marcińska


l.ks.rob.B/38/2003

LEGENDA do ustanowienia służebności gruntowej.

i. Proponuję ustanowienie służebności gruntowej- prawa przejazdu, przechodu przez działkę 1257/10 o pow. 6a 84m² obr.207 obj. Lw^h 1139 gm.kat.Rzeszów -pasem szerokości 3m biegnącym od ul.Unii Lubelskiej, oznaczonym na mapie przerywaną linią koloru czerwonego , na rzecz ~~każdoczesnych~~ w~~łaścicieli~~ i posiadaczy działki 1257/1 pow. 1a 22m² obr.207 objętej KW 48197.

Wyk:


GEODETA UPRAWNIONY
inż. Stanisława Hanzl
Rzeszów, ul. Bohaterów 32/8
t. 565-805 z~~obw.~~ GUGIK nr 6719

L.ks.rob.B/38/2003